


Pumpwerk Armaturenschacht

Schnitt A-A

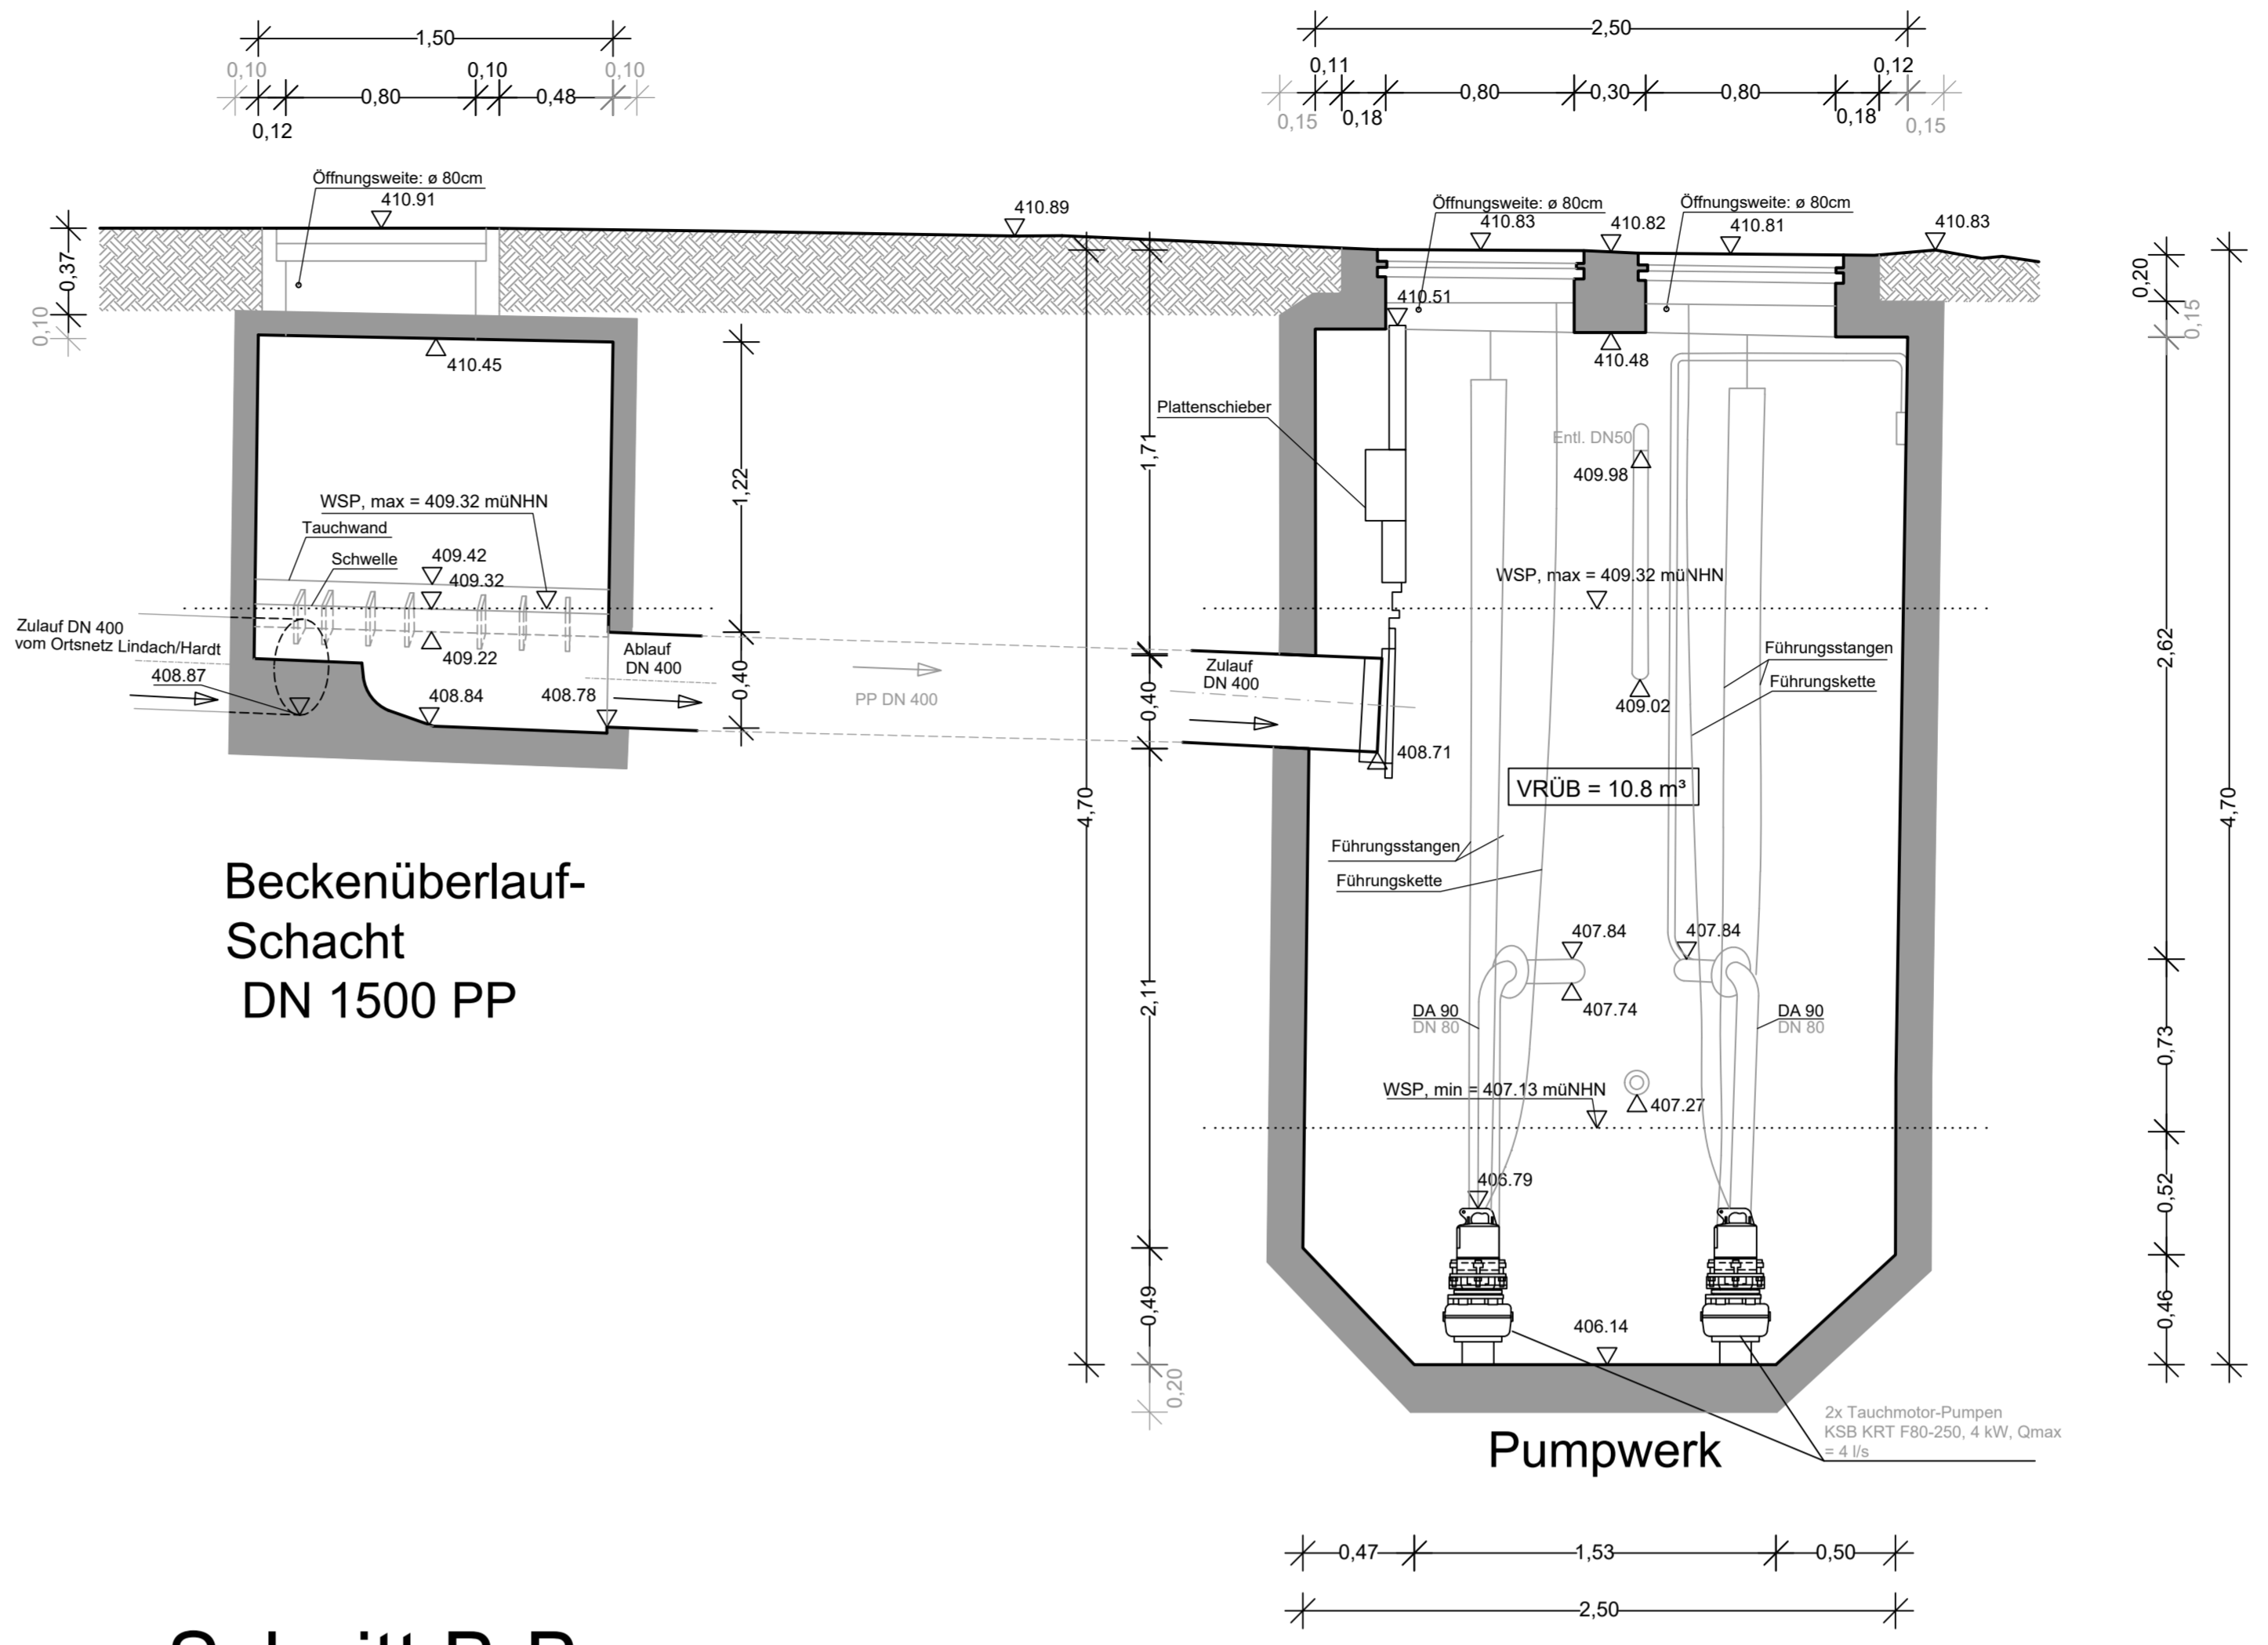

Beckenüberlauf-Schacht
DN 1500 PP

Pumpwerk

Schnitt B-B


Hinweis:
Ausgegraute Beschriftung und Bemaßung
wurde aus der Planung übernommen.

Beckenüberlauf-Schacht

Armaturenschacht

Pumpwerk

Grundriss

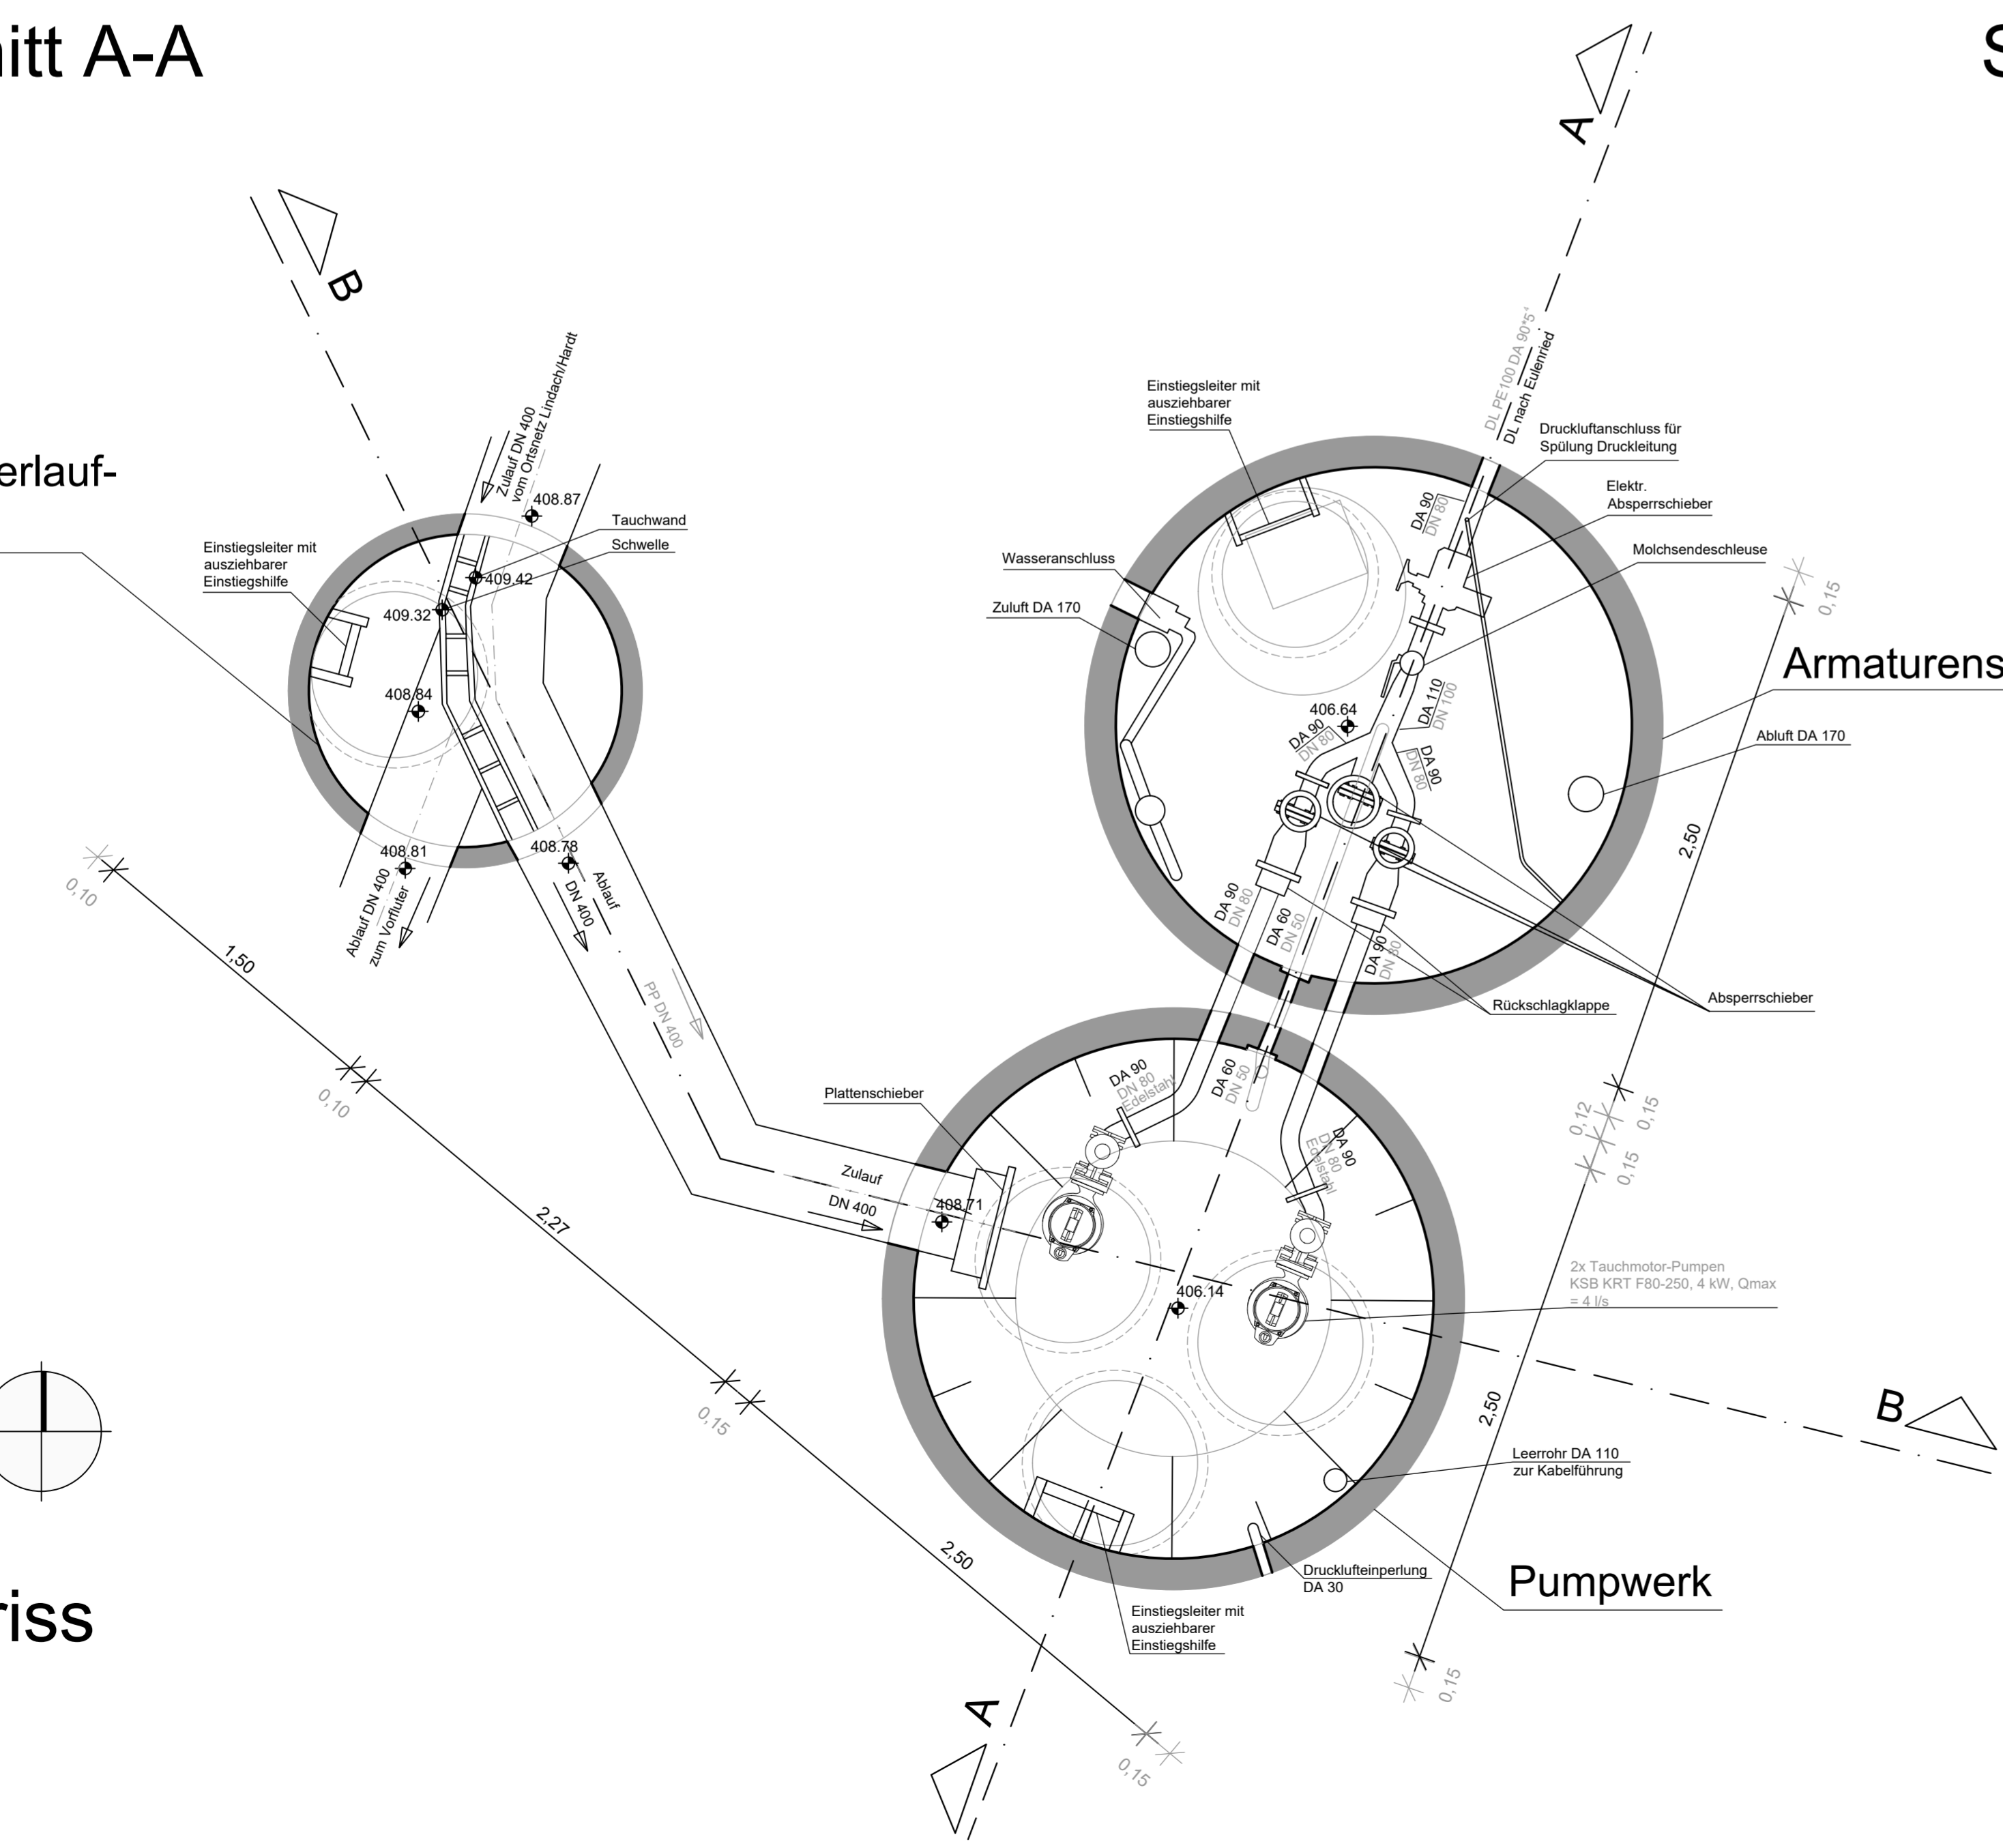

Anlage: 5.1

A	Tektur	14.10.2022	S. Weingartner
Index:	Art der Änderung:	Datum:	gezeichnet:
Projekt: Wasserrecht Mischwasserentlastungsanlagen Weichenried, Eulenried, Lindach/Hardt			
Markt Hohenwart Landkreis Pfaffenhofen a. d. Ilm		GENEHMIGUNGSPLANUNG	
Planinhalt:	Projekt Nr.:	Vorhabensträger:	
Bestandsplan Pumpstation Lindach	2011.134	Markt Hohenwart	
Plan-Nr./Index: GP PW01a	Maststab: 1:25	Aufgestellt: B. Peter	
Planungsdaten: Geobasisdaten: Digitale Flurkarte: Stand 02/2022	Lagesystem: UTM 32	gezeichnet: L. Bikic	
Entwurfsverfasser: Wipfler PLAN Architekten Bauingenieure Vermessungsingenieure Erschließungssträger	Wipfler PLAN Planungsgesellschaft mbH Hohenwarter Straße 124 85276 Pfaffenhofen / Ilm Tel.: 08441 5045-0 Fax: 08441 490204 www.wipflerplan.de info@wipflerplan.de	Höhensystem: m.ü.NHN (DHHN 2016)	geprüft: N. Bachmann
Markt Hohenwart Marktplatz 1 85268 Hohenwart Tel.: 08443 89-0 Fax: 08443 89-69 www.markt-hohenwart.de post@markt-hohenwart.de		Blattgröße: 0.900 x 0.700 = 0.630 m²	